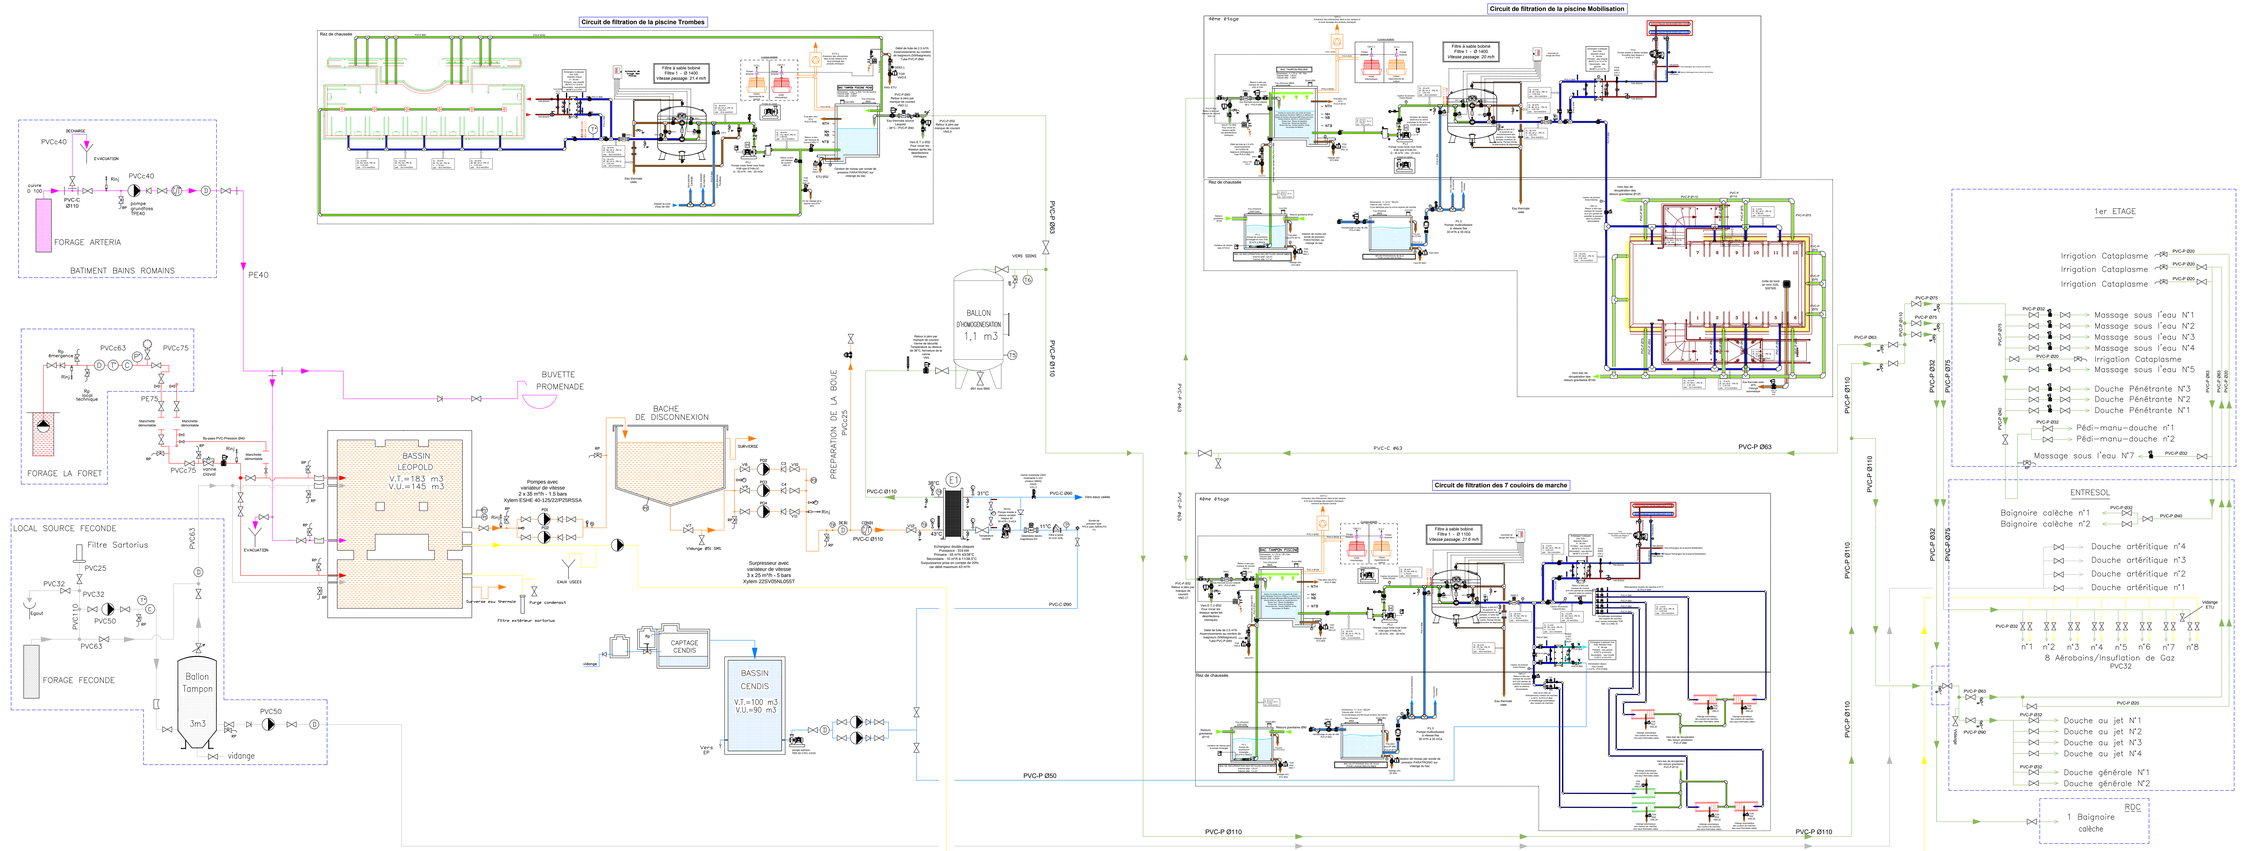

SCHEMA DE PRINCIPE DE DISTRIBUTION DE L'EAU MINERALE POUR LES SOINS ET LES PISCINES

CHAÎNE THERMALE DU SOLEIL

THERMES DE BAINS LES BAINS
1, AVENUE DU DOCTEUR MATHIEU
88240 BAINS LES BAINS
TÉL. 03 29 36 32 04 - FAX 03 29 36 30 08

SCHEMA DE PRINCIPE EAU MINERALE

Ø	Modifications diverses	FD	FD	09/09/15
A	Travaux 2016	AL	AL	07/01/16
B	Distribution modifiée	AL	AL	14/01/16
C	Modifications remplissages piscines – modifications collecteurs distribution EMN entrecoi et 1er étage, ajout d'une pompe sur Leopold et d'une sur la bâche de disconnection, changement symboles cannes injections	RCD	AL	01/02/16
D	Modifications tel que construit	RCD	AL	14/04/16

Indice	Modifications / Observations	Dessinateur	Approbateur	Date

LAGER TECHNOLOGIE
Zone d'Activités
Les Grands Champs
CS 90 124
88 404 GERARDMER Cedex
Tél. 03 29 27 08 22
www.lagertechnologie.com

Reçu le :

Visé le :

Affaire	Tranche	Type	Numéro	Indice	Phase	Format	Feuille
2143317E2		EXE	101	D	RAS	RAS	RAS
Dessiné / Modifié		Vérifié	Nb de feuilles liées		Code	Variante	Nb de pages